


BUDYNEK MIESZKALNY JEDNORODZINNY , POZNAŃ UL. MŁODNIKOWA 10/2

INWENTARYZACJA POWYKONAWCZA LOKALU Z TYNKIEM

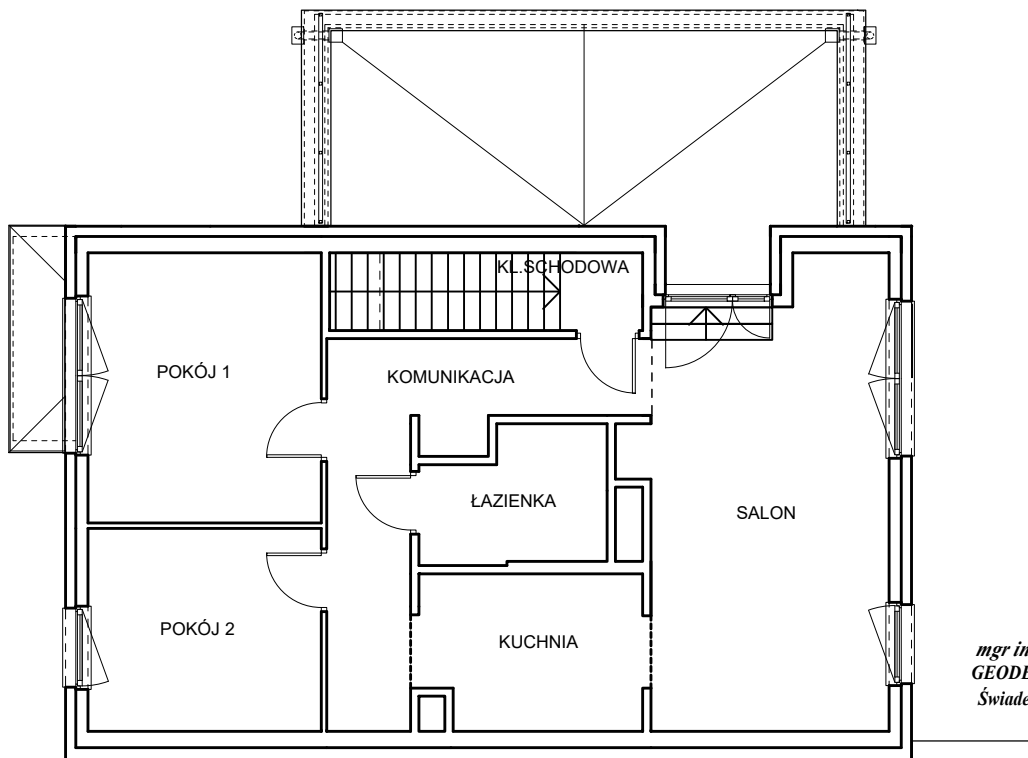

mgr inż. Marek Zembroń
GEODETA UPRAWNIONY
Świadectwo GGK nr 20258

(POMIAR LOKALU WYKONANY ZOSTAŁ W ŚWIETLE ŚCIAN OTYNKOWANYCH SKANEREM LEICA BLK 360 G2)
(OBLICZENIE POWIERZCHNI DOKONANO ZGODNIE Z ISO 9836:1997)

PWD Developer Sp. z o.o.
ul. Ptasia 16/1
60-319 Poznań

| 1 piętro | nazwa pomieszczenia | powierzchnia [m ²] |
|----------|---------------------|--------------------------------|
| | KOMUNIKACJA | 11,50 |
| | ŁAZIENKA | 5,10 |
| | KL. SCHODOWA | 6,77 |
| | KUCHNIA | 7,50 |
| | POKÓJ 1 | 13,61 |
| | POKÓJ 2 | 10,19 |
| | SALON | 23,10 |

10/2
77,77m²