


BUDYNEK MIESZKALNY JEDNORODZINNY , POZNAŃ UL. MŁODNIKOWA 12/2

INWENTARYZACJA POWYKONAWCZA LOKALU Z TYNKIEM

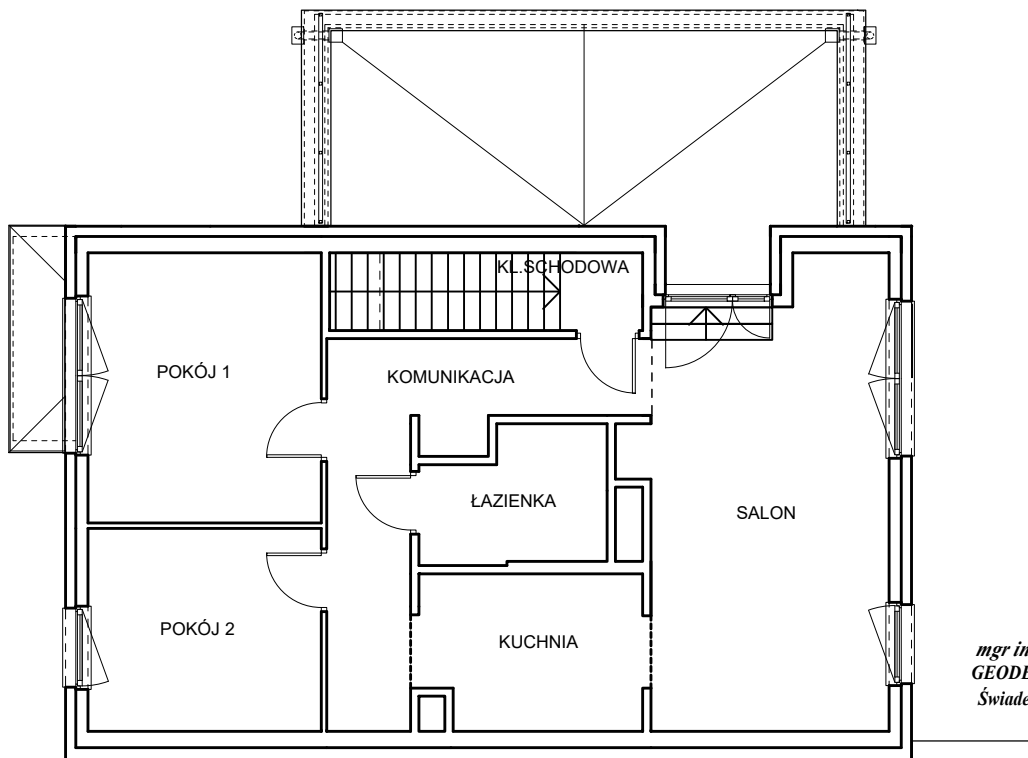

mgr inż. Marek Zembroń
GEODETA UPRAWNIONY
Świadectwo G GK nr 20258

(POMIAR LOKALU WYKONANY ZOSTAŁ W ŚWIELE ŚCIAN OTYNKOWANYCH SKANEREM LEICA BLK 360 G2)
(OBLICZENIE POWIERZCHNI DOKONANO ZGODNIE Z ISO 9836:1997)

PWD Developer Sp. z o.o.
ul. Ptasia 16/1
60-319 Poznań

1 piętro	nazwa pomieszczenia	powierzchnia [m ²]
	KOMUNIKACJA	11,61
	ŁAZIENKA	5,22
	KL. SCHODOWA	6,76
	KUCHNIA	7,48
	POKÓJ 1	13,50
	POKÓJ 2	10,18
	SALON	23,11

12/2
77,86m²