


BUDYNEK MIESZKALNY JEDNORODZINNY , POZNAŃ UL. MŁODNIKOWA 14/2

INWENTARYZACJA POWYKONAWCZA LOKALU Z TYNKIEM

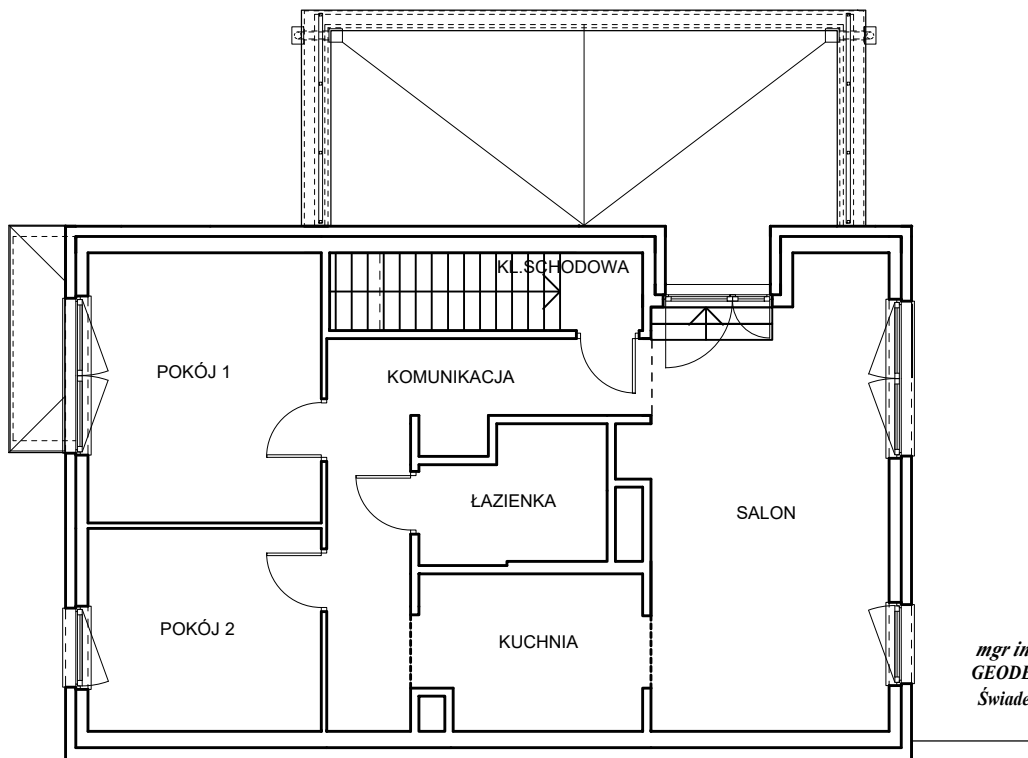

mgr inż. Marek Zembroń
GEODETA UPRAWNIONY
Świadectwo GGK nr 20258

(POMIAR LOKALU WYKONANY ZOSTAŁ W ŚWIELE ŚCIAN OTYNKOWANYCH SKANEREM LEICA BLK 360 G2)
(OBLICZENIE POWIERZCHNI DOKONANO ZGODNIE Z ISO 9836:1997)

PWD Developer Sp. z o.o.
ul. Ptasia 16/1
60-319 Poznań

1 piętro	nazwa pomieszczenia	powierzchnia [m ²]
	KOMUNIKACJA	11,69
	ŁAZIENKA	5,18
	KL. SCHODOWA	7,20
	KUCHNIA	7,50
	POKÓJ 1	13,40
	POKÓJ 2	10,06
	SALON	23,02

14/2
78,05m²