


BUDYNEK MIESZKALNY JEDNORODZINNY , POZNAŃ UL. MŁODNIKOWA 16/2

INWENTARYZACJA POWYKONAWCZA LOKALU Z TYNKIEM

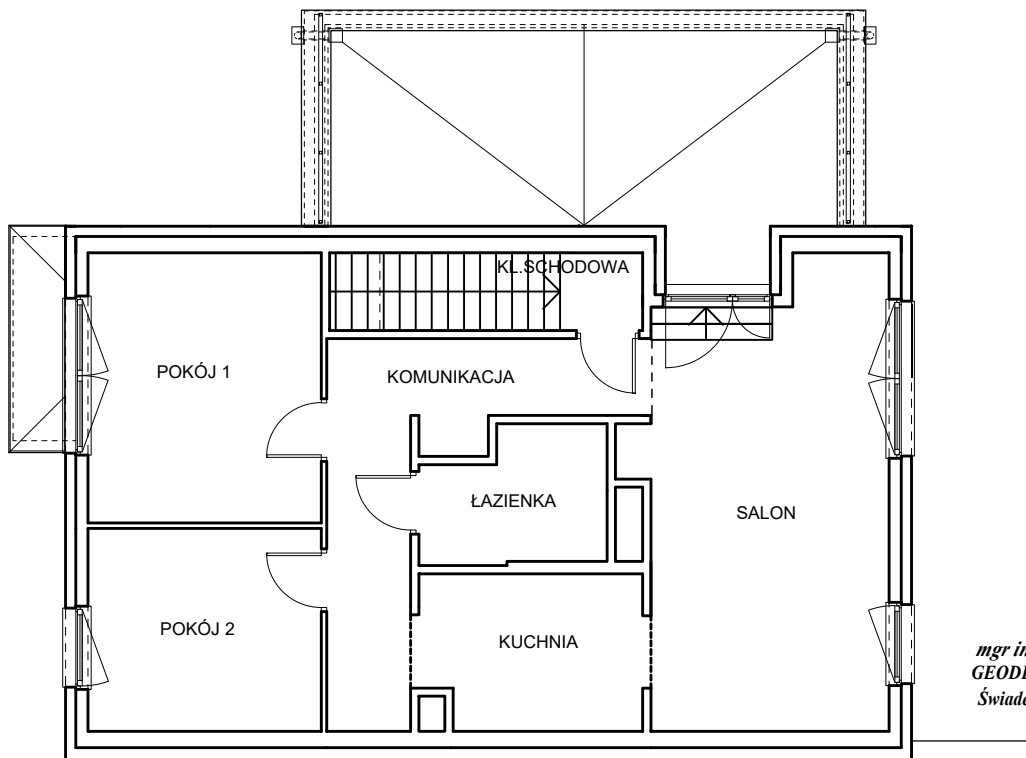

mgr inż. Marek Zembroń
GEODETA UPRAWNIONY
Świadectwo GKG nr 20258

(POMIAR LOKALU WYKONANY ZOSTAŁ W ŚWIELE ŚCIAN OTYNKOWANYCH SKANEREM LEICA BLK 360 G2)
(OBLICZENIE POWIERZCHNI DOKONANO ZGODNIE Z ISO 9836:1997)

PWD Developer Sp. z o.o.
ul. Ptasia 16/1
60-319 Poznań

1 piętro	nazwa pomieszczenia	powierzchnia [m ²]
	KOMUNIKACJA	11,58
	ŁAZIENKA	5,23
	KL. SCHODOWA	6,76
	KUCHNIA	7,39
	POKÓJ 1	13,55
	POKÓJ 2	10,16
	SALON	23,04

16/2
77,71m²