


BUDYNEK MIESZKALNY JEDNORODZINNY , POZNAŃ UL. MŁODNIKOWA 8/2

INWENTARYZACJA POWYKONAWCZA LOKALU Z TYNKIEM

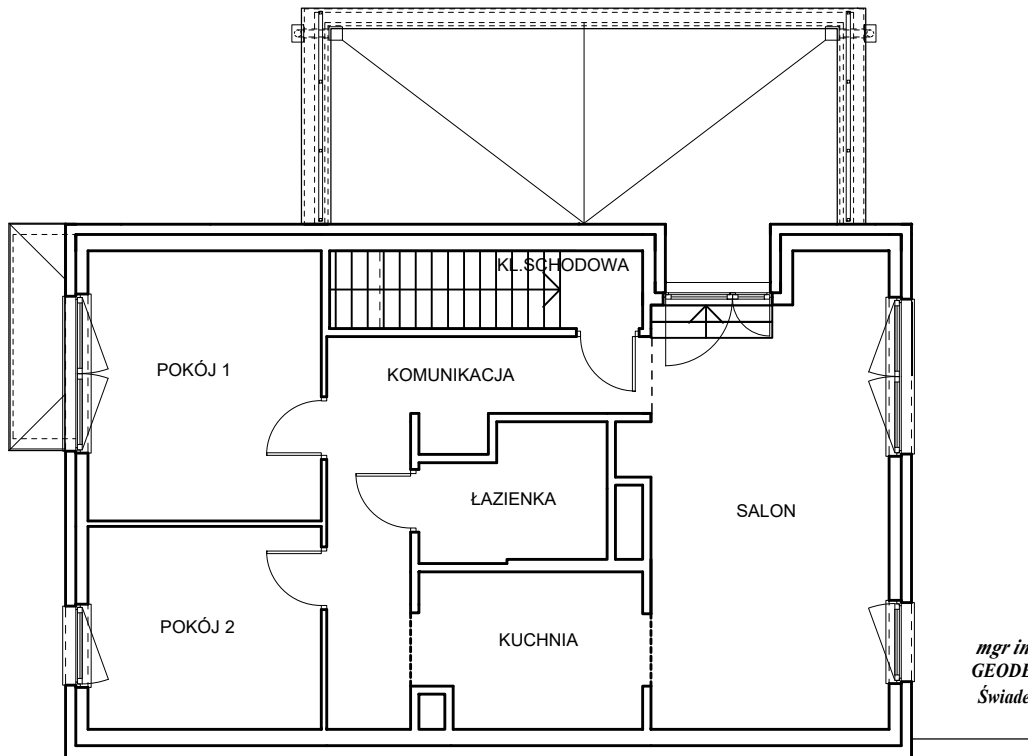

mgr inż. Marek Zembroń
GEODETA UPRAWNIONY
Świadectwo GGK nr 20258

(POMIAR LOKALU WYKONANY ZOSTAŁ W ŚWIELE ŚCIAN OTYNKOWANYCH SKANEREM LEICA BLK 360 G2)
(OBLICZENIE POWIERZCHNI DOKONANO ZGODNIE Z ISO 9836:1997)

PWD Developer Sp. z o.o.
ul. Ptasia 16/1
60-319 Poznań

1 piętro	nazwa pomieszczenia	powierzchnia [m ²]
	KOMUNIKACJA	11,52
	ŁAZIENKA	5,20
	KL. SCHODOWA	6,74
	KUCHNIA	7,42
	POKÓJ 1	13,61
	POKÓJ 2	10,25
	SALON	23,13

8/2
77,87m²